


(UTM ETRS 89 HUSO 30N)

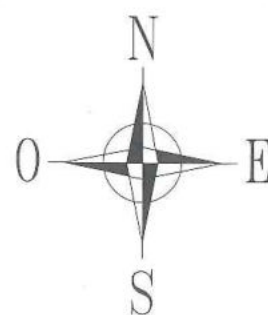

ORTOFOTOGRAFÍA DIGITAL DE ANDALUCÍA
HOJAS: 942 (4-3) (4-4)
943 (1-3) (1-4)

Tecag
INGENIEROS S.L.P.

Duque de Fernán Núñez, 12 - 1º
14003 - Córdoba - Telf.: 957.29.56.33
e-mail: estudio@tecagsl.com

EL INGENIERO DE CAMINOS. C. y P.
Colegiado nº 19.813

JOSÉ LUIS DEL CAMPO MOYA

PROYECTO AS BUILT DE PRESA DE MATERIALES SUELTOS Y
CLASIFICACIÓN EN FUNCIÓN DEL RIESGO POTENCIAL ANTE
ROTURA DE LA MISMA EN LA FINCA "VALLEHERMOSO" DEL
TÉRMINO MUNICIPAL DE PALMA DEL RÍO (CÓRDOBA)


PROPIEDAD: Dña. Josefa Luque Laredo e Hijos

TÍTULO PLANO:
CUENCA APORTADORA SOBRE ORTOFOTOGRAFÍA DIGITAL


FECHA: Córdoba, Julio de 2.014

ESCALA: 1:10.000

PLANO Nº: 3.2

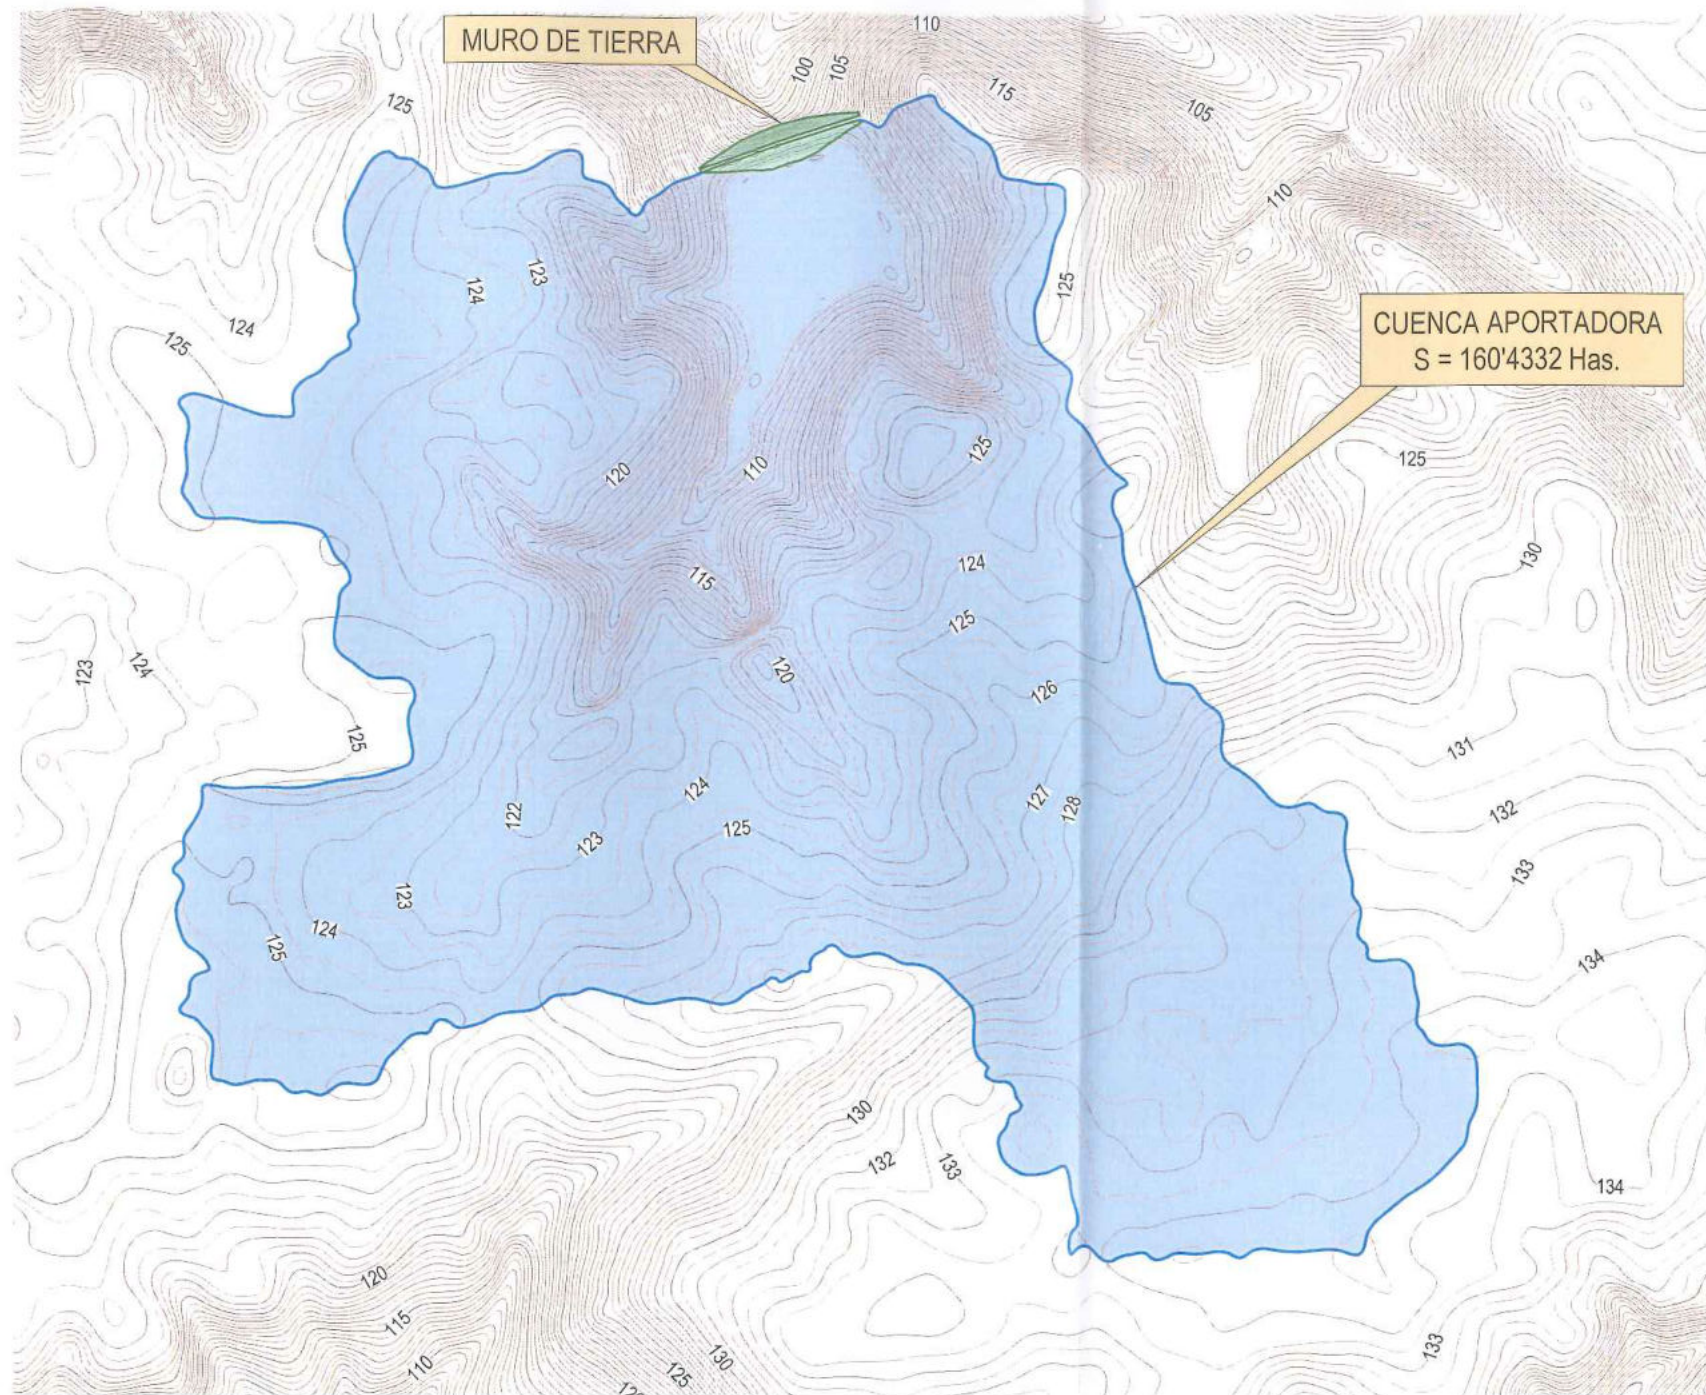

(UTM ETRS 89 HUSO 30N)

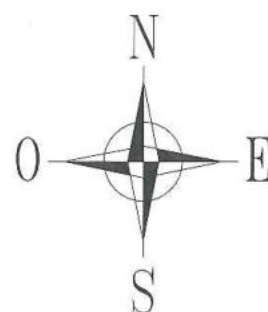

HOJAS I.C.A.: 942 (4-3) (4-4)
943 (1-3) (1-4)



Duque de Fernán Núñez, 12 - 1ª
14003 - Córdoba - Telf.: 957.29.56.33
e-mail: estudio@tecagsl.com

EL INGENIERO DE CAMINOS. C. y P.
Colegiado nº 19.813

JOSÉ LUIS DEL CAMPO MOYA

PROYECTO AS BUILT DE PRESA DE MATERIALES SUELTOS Y
CLASIFICACIÓN EN FUNCIÓN DEL RIESGO POTENCIAL ANTE
ROTURA DE LA MISMA EN LA FINCA "VALLEHERMOSO" DEL
TÉRMINO MUNICIPAL DE PALMA DEL RÍO (CÓRDOBA)

PROPIEDAD: Dña. Josefa Luque Laredo e Hijos

TÍTULO PLANO:
CUENCA APORTADORA SOBRE VUELO LIDAR


FECHA: Córdoba, Julio de 2014

ESCALA: 1:10.000

PLANO Nº: 3.1



EL INGENIERO DE CAMINOS, C. y P.
Colegiado n° 19.813

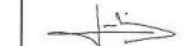

JOSÉ LUIS DEL CAMPO MOYA

PROYECTO AS BUILT DE PRESA DE MATERIALES SUELTOS Y
CLASIFICACIÓN EN FUNCIÓN DEL RIESGO POTENCIAL ANTE
ROTURA DE LA MISMA EN LA FINCA "VALLEHERMOSO" DEL
TÉRMINO MUNICIPAL DE PALMA DEL RÍO (CÓRDOBA)

PROPIEDAD: Dña. Josefa Luque Laredo e Hijos

TÍTULO PLANO

LEVANTAMIENTO TOPOGRÁFICO

FECHA: Córdoba, Julio de 2.014 ESCALA: 1:1.000 PLANO N°: 4